





5 d
Barben's



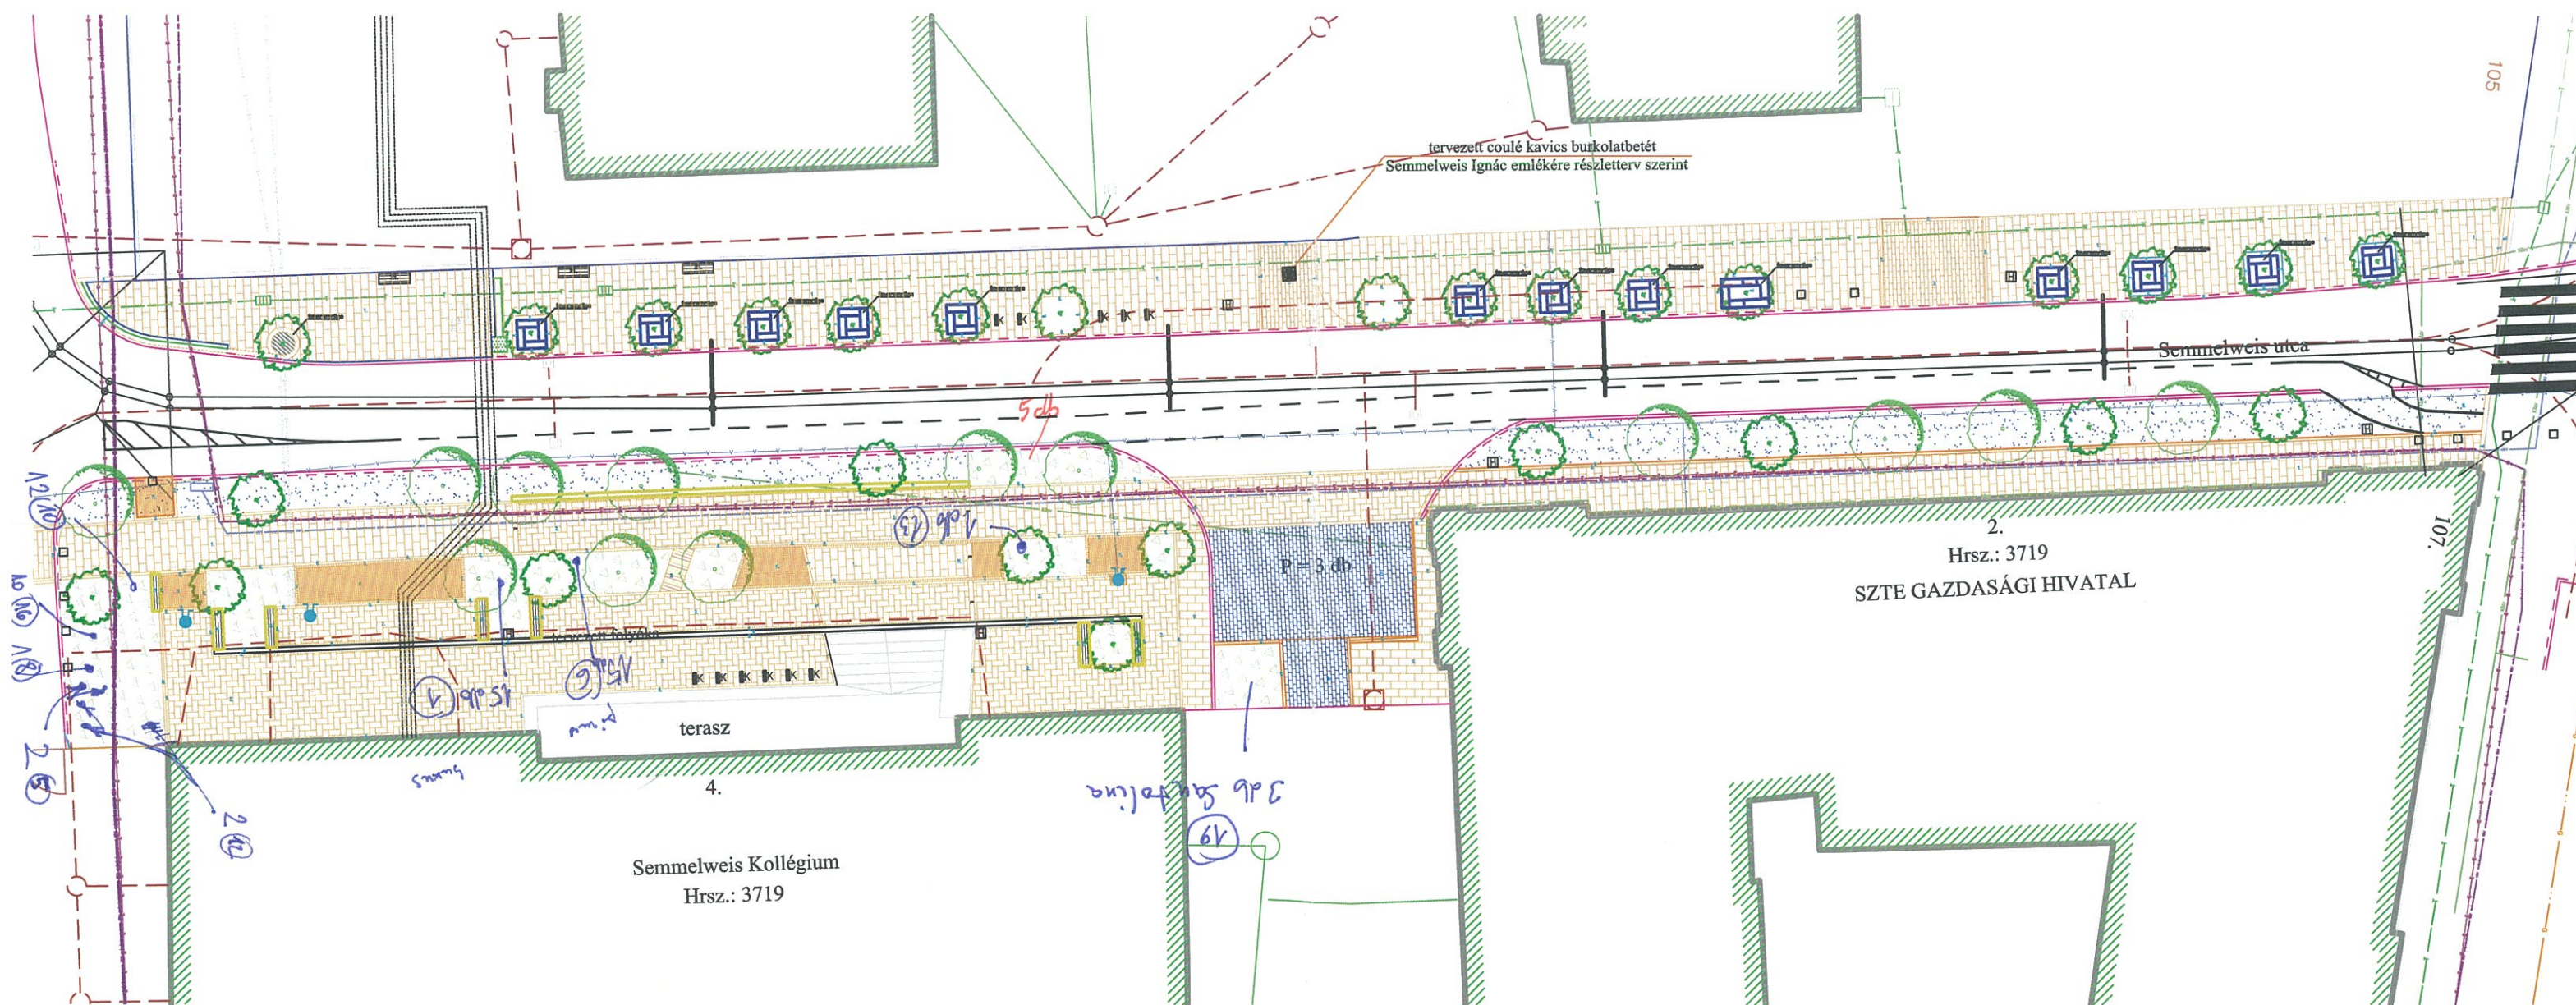

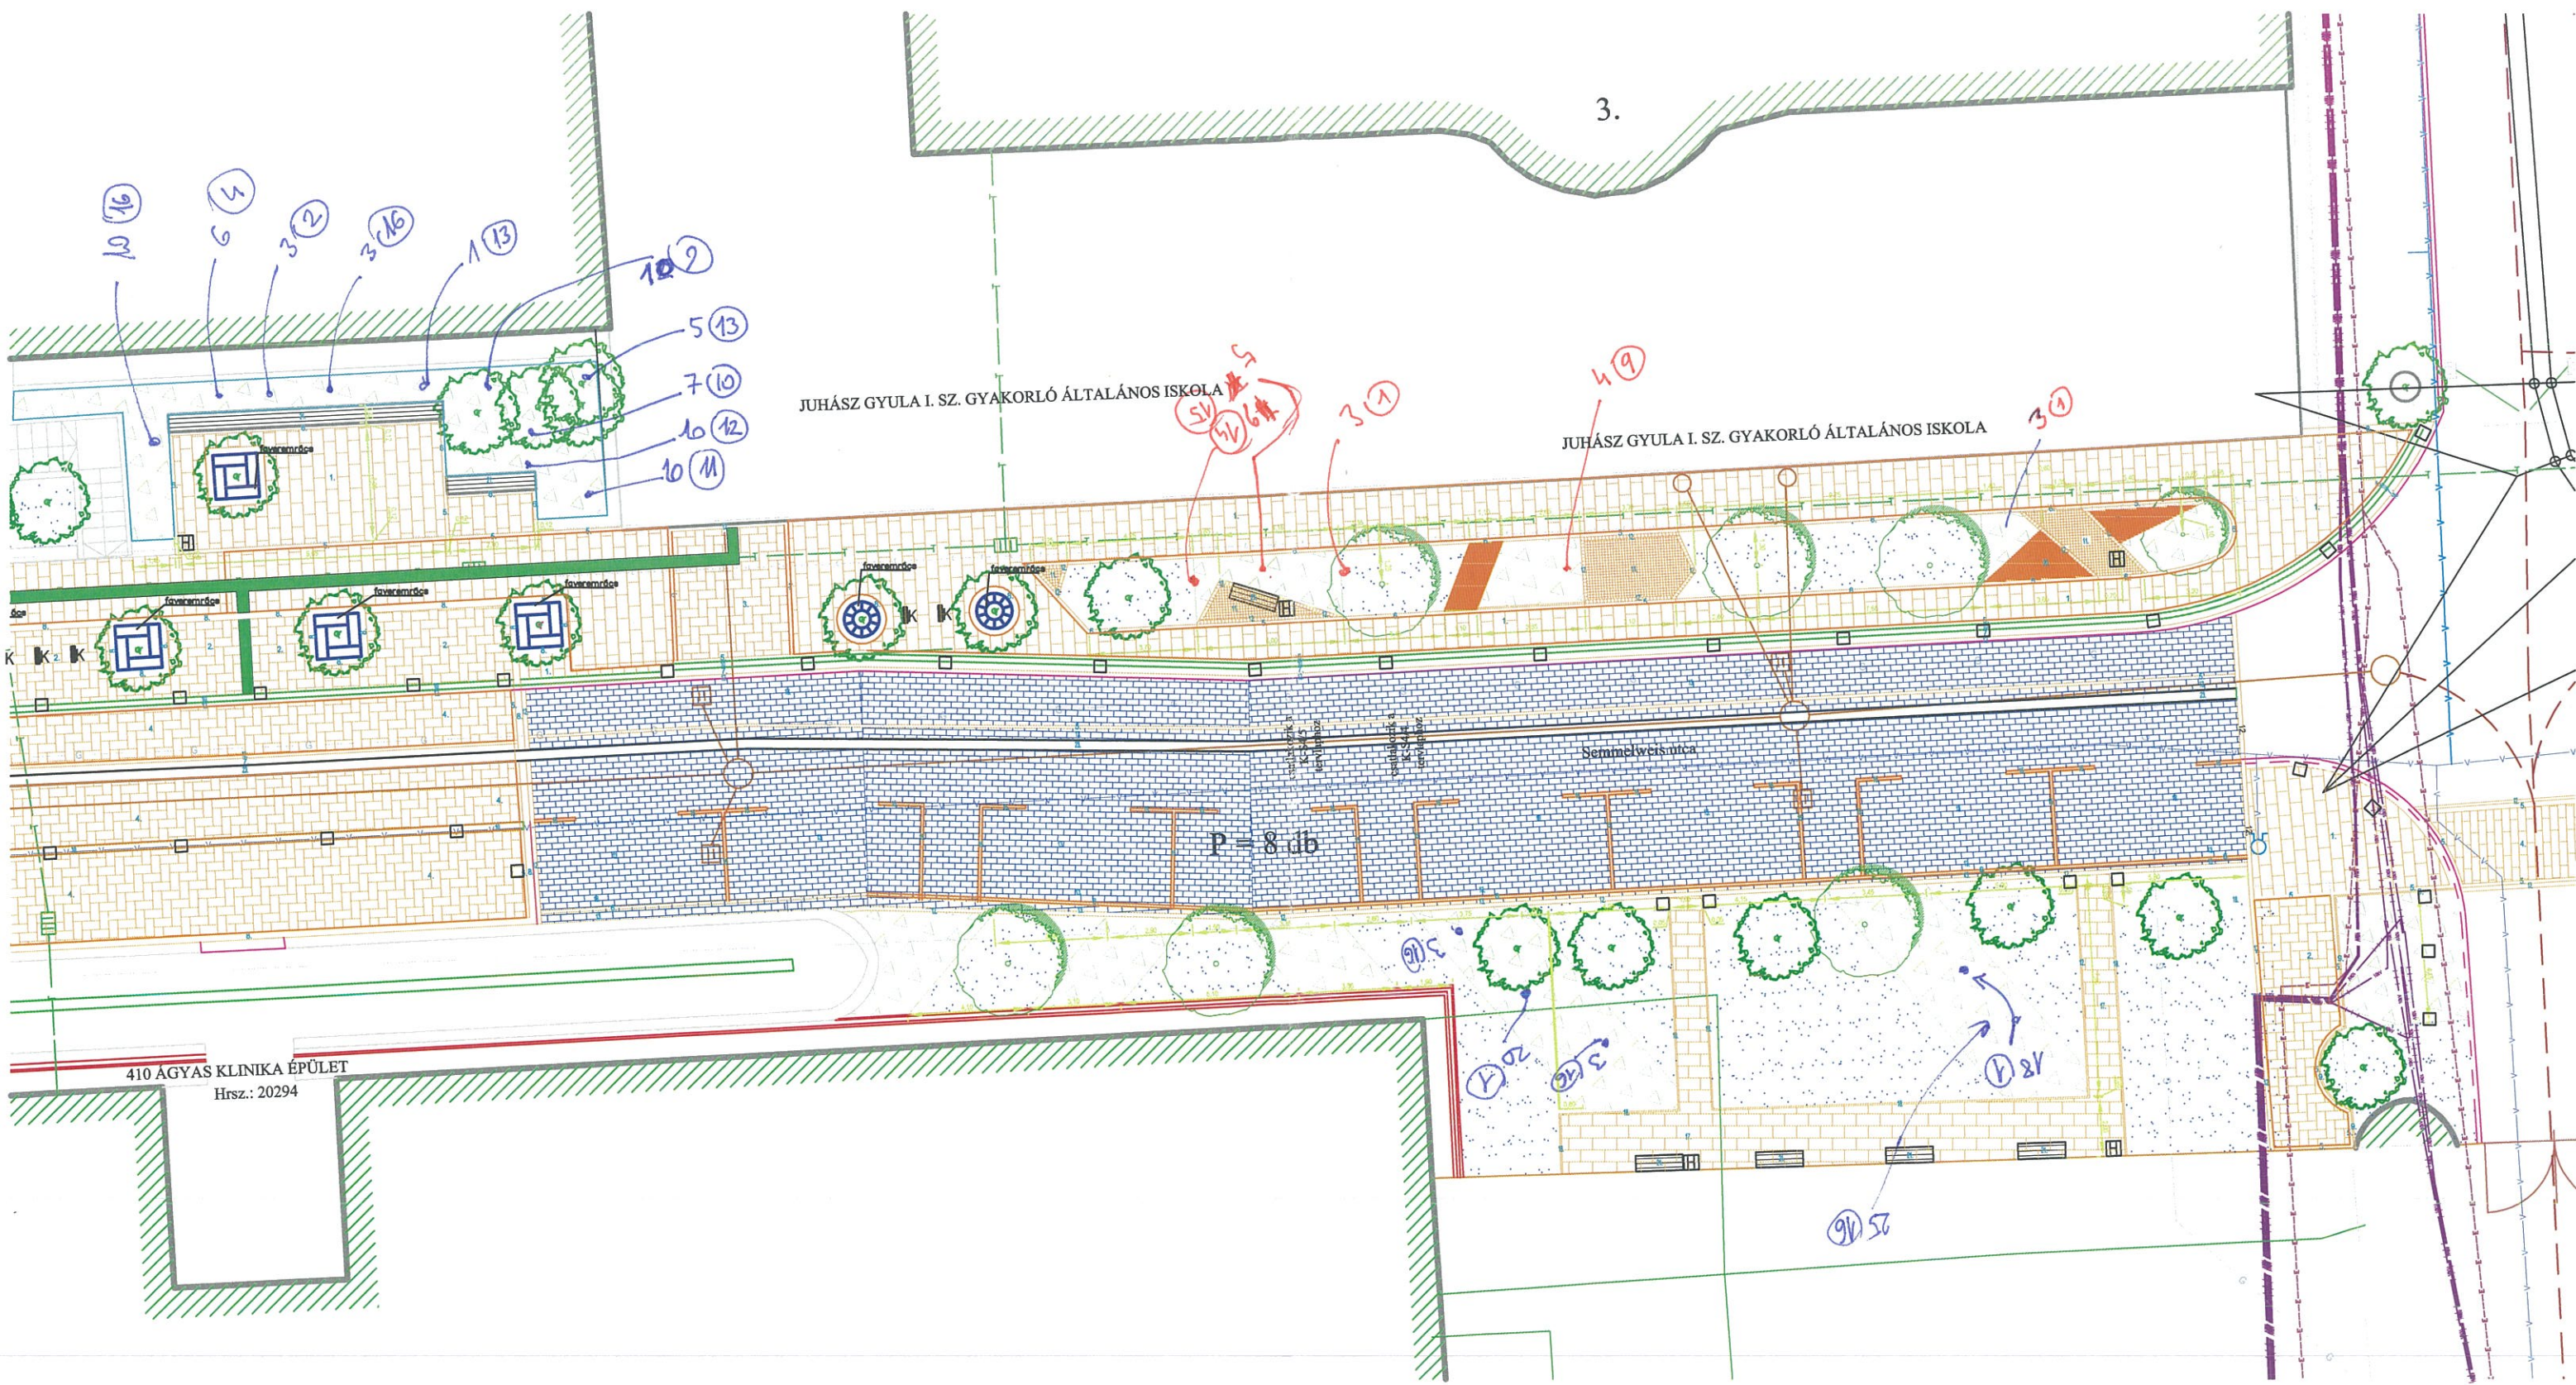

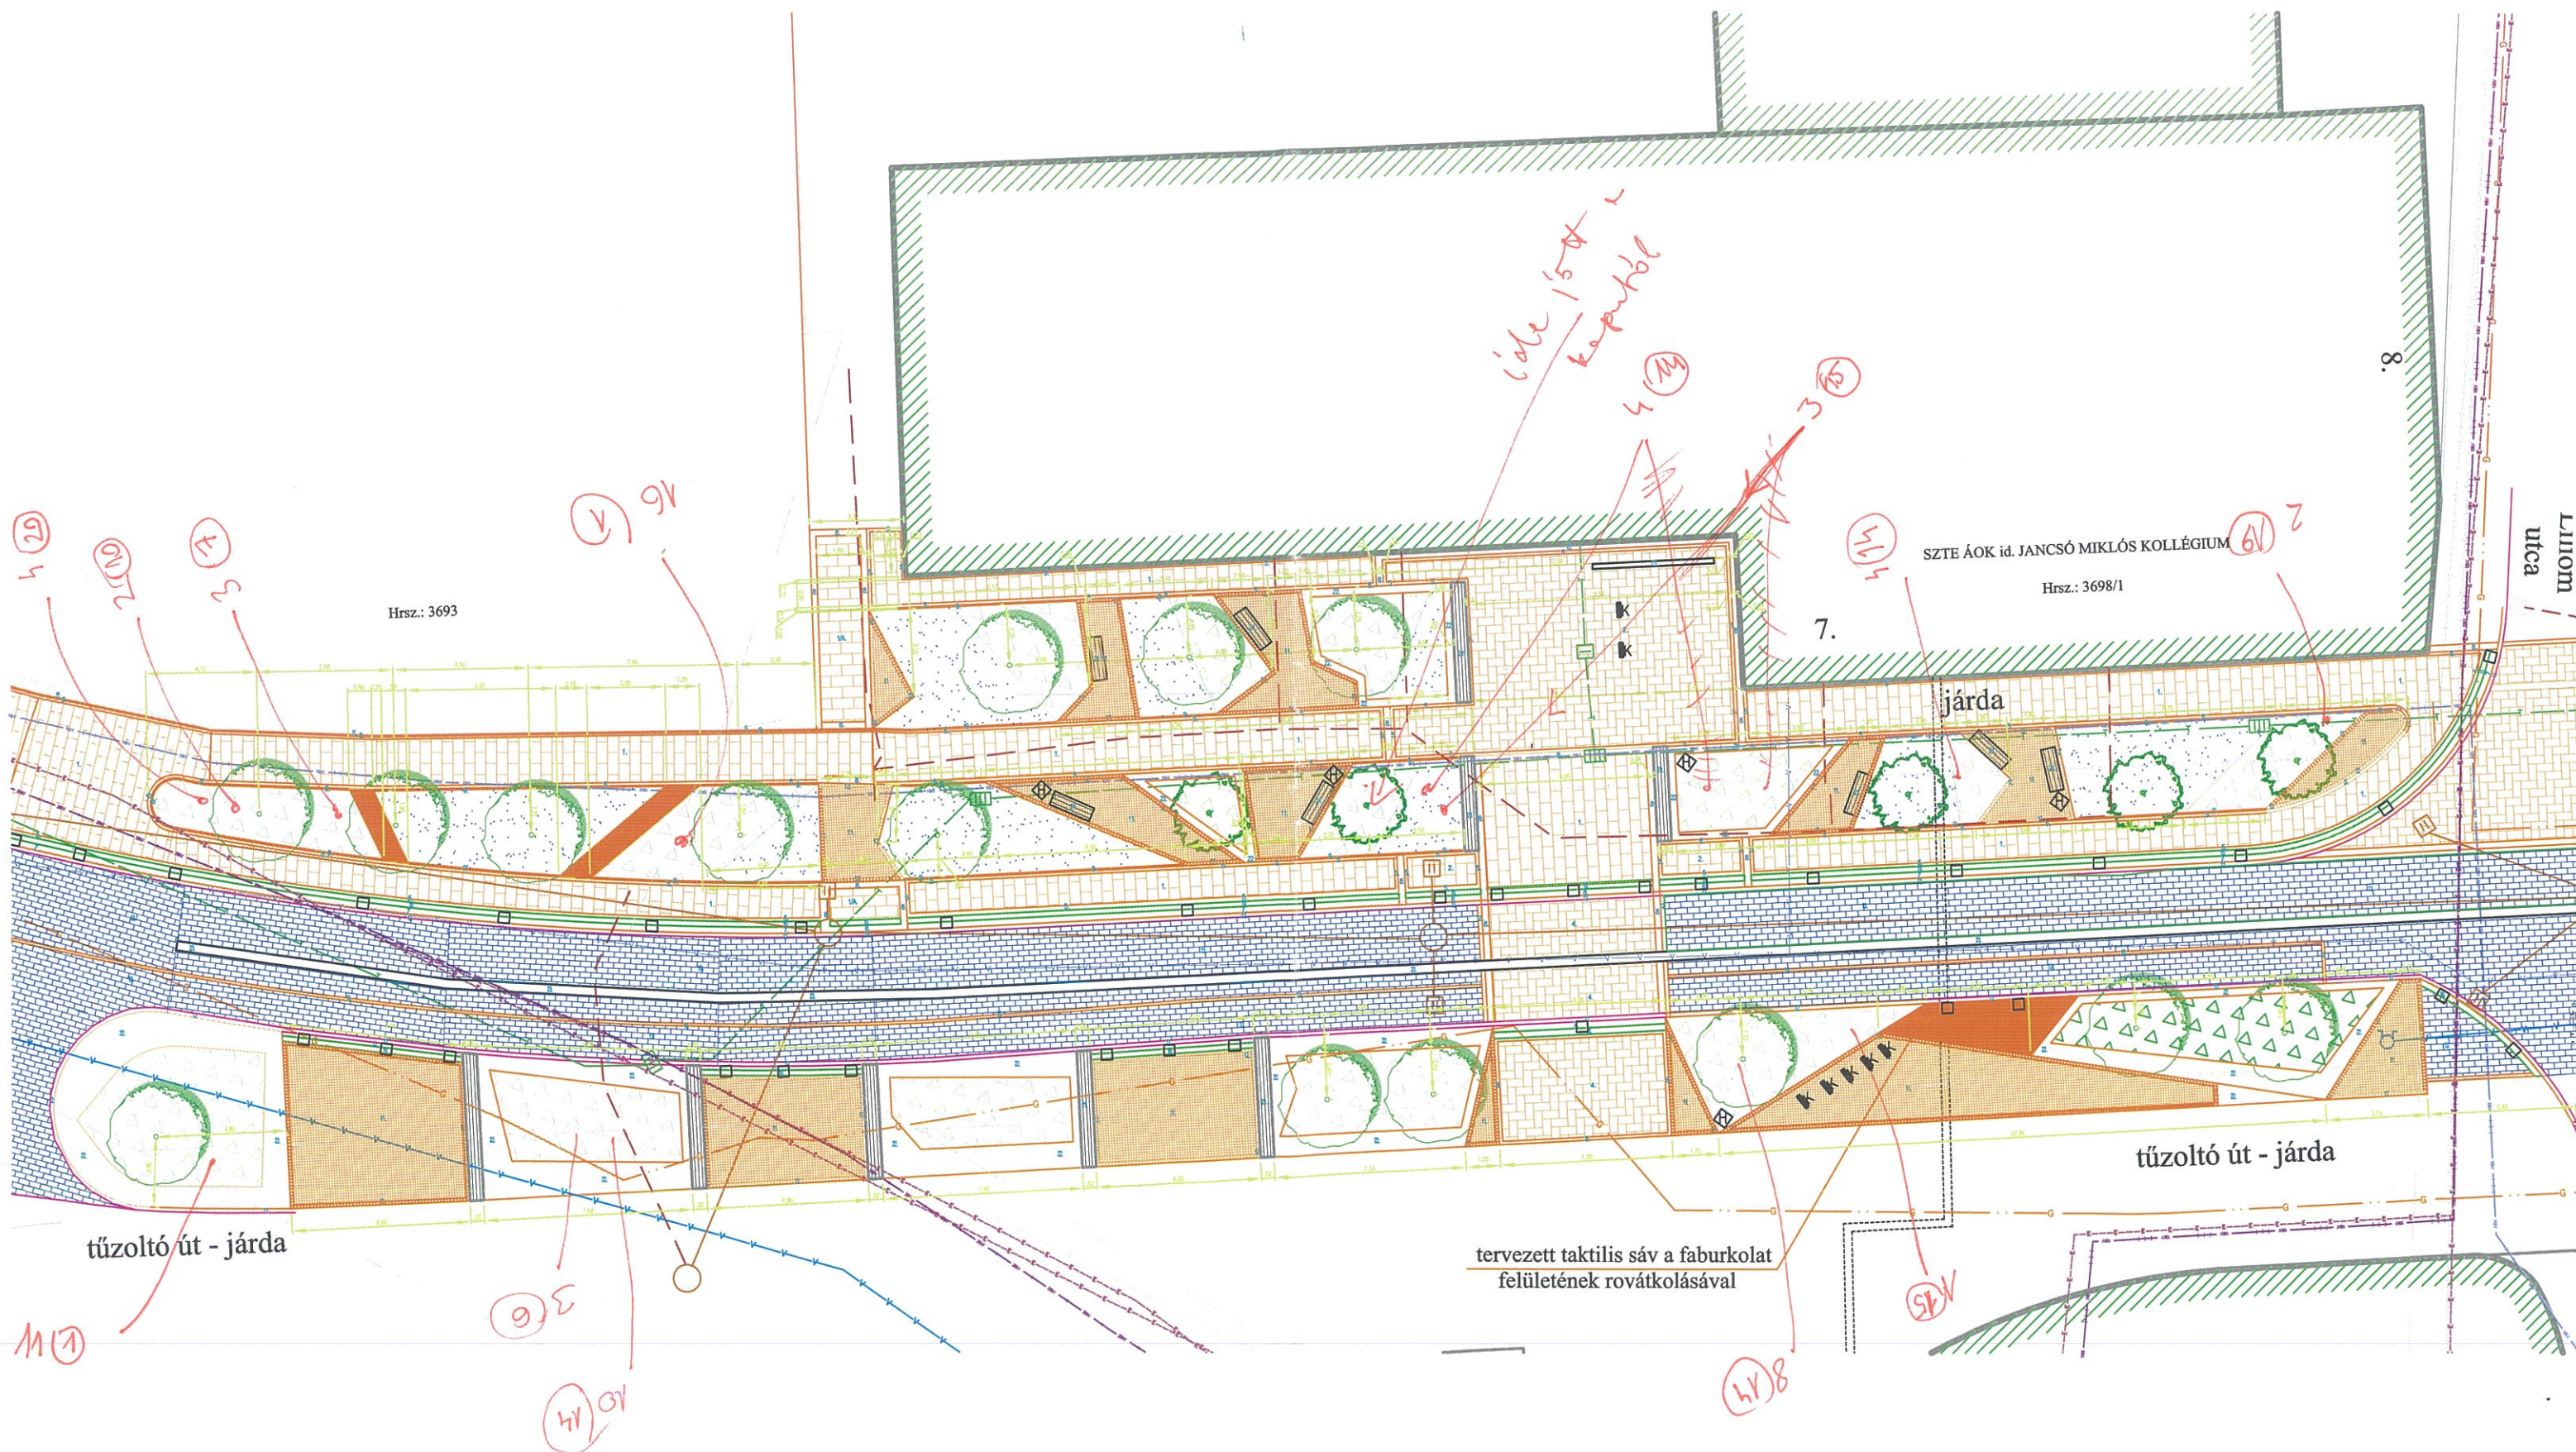


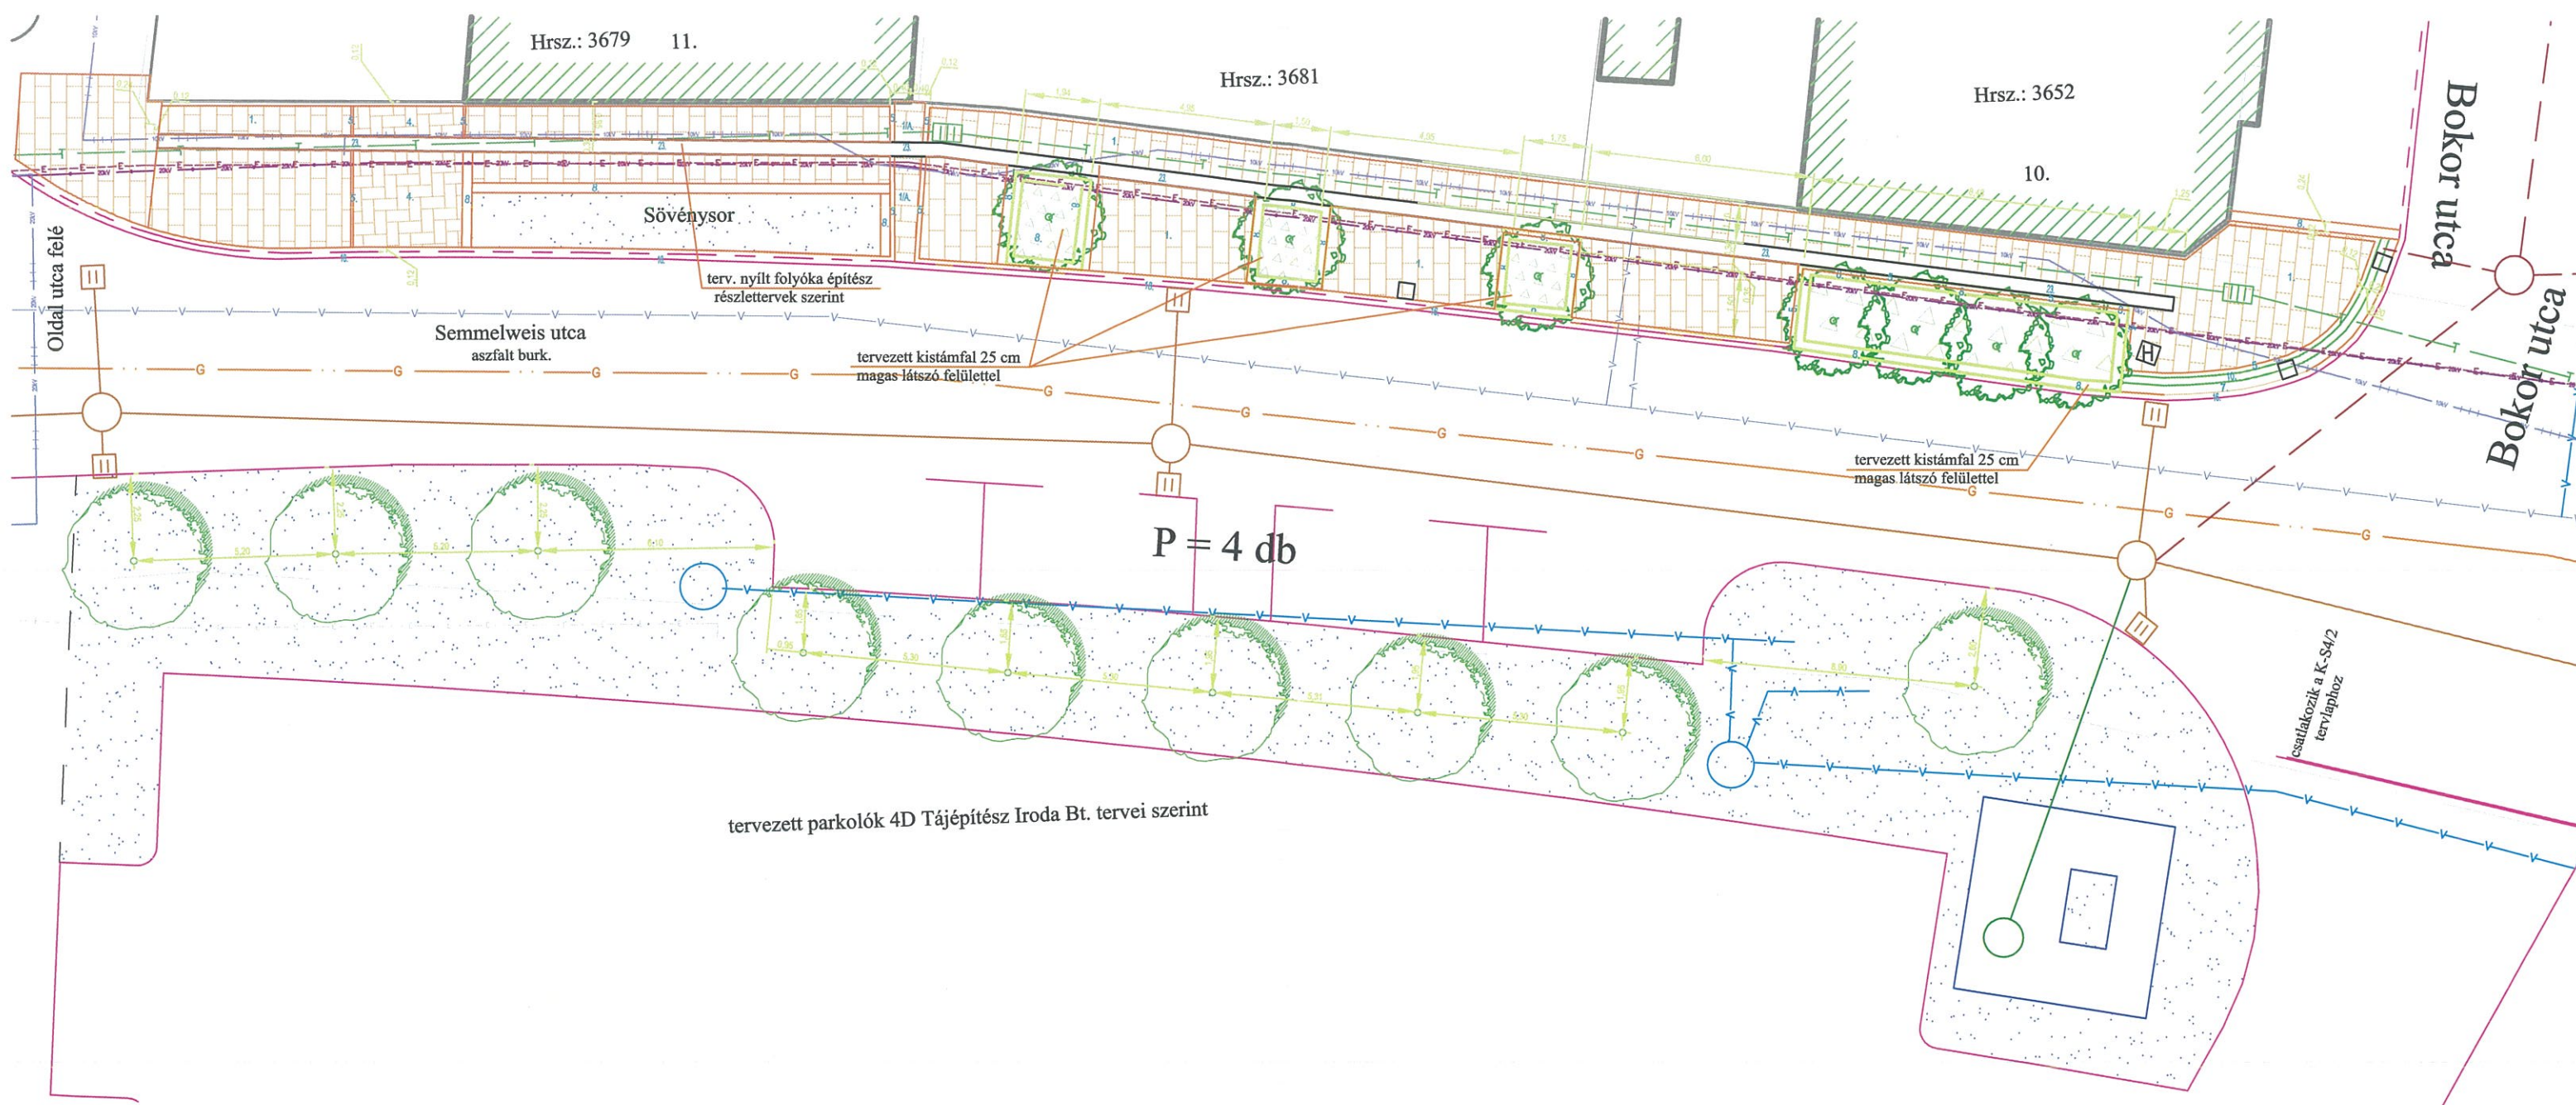


Semmi
Bécs.

Albani
n.

hsteng	Onkorm.	821E

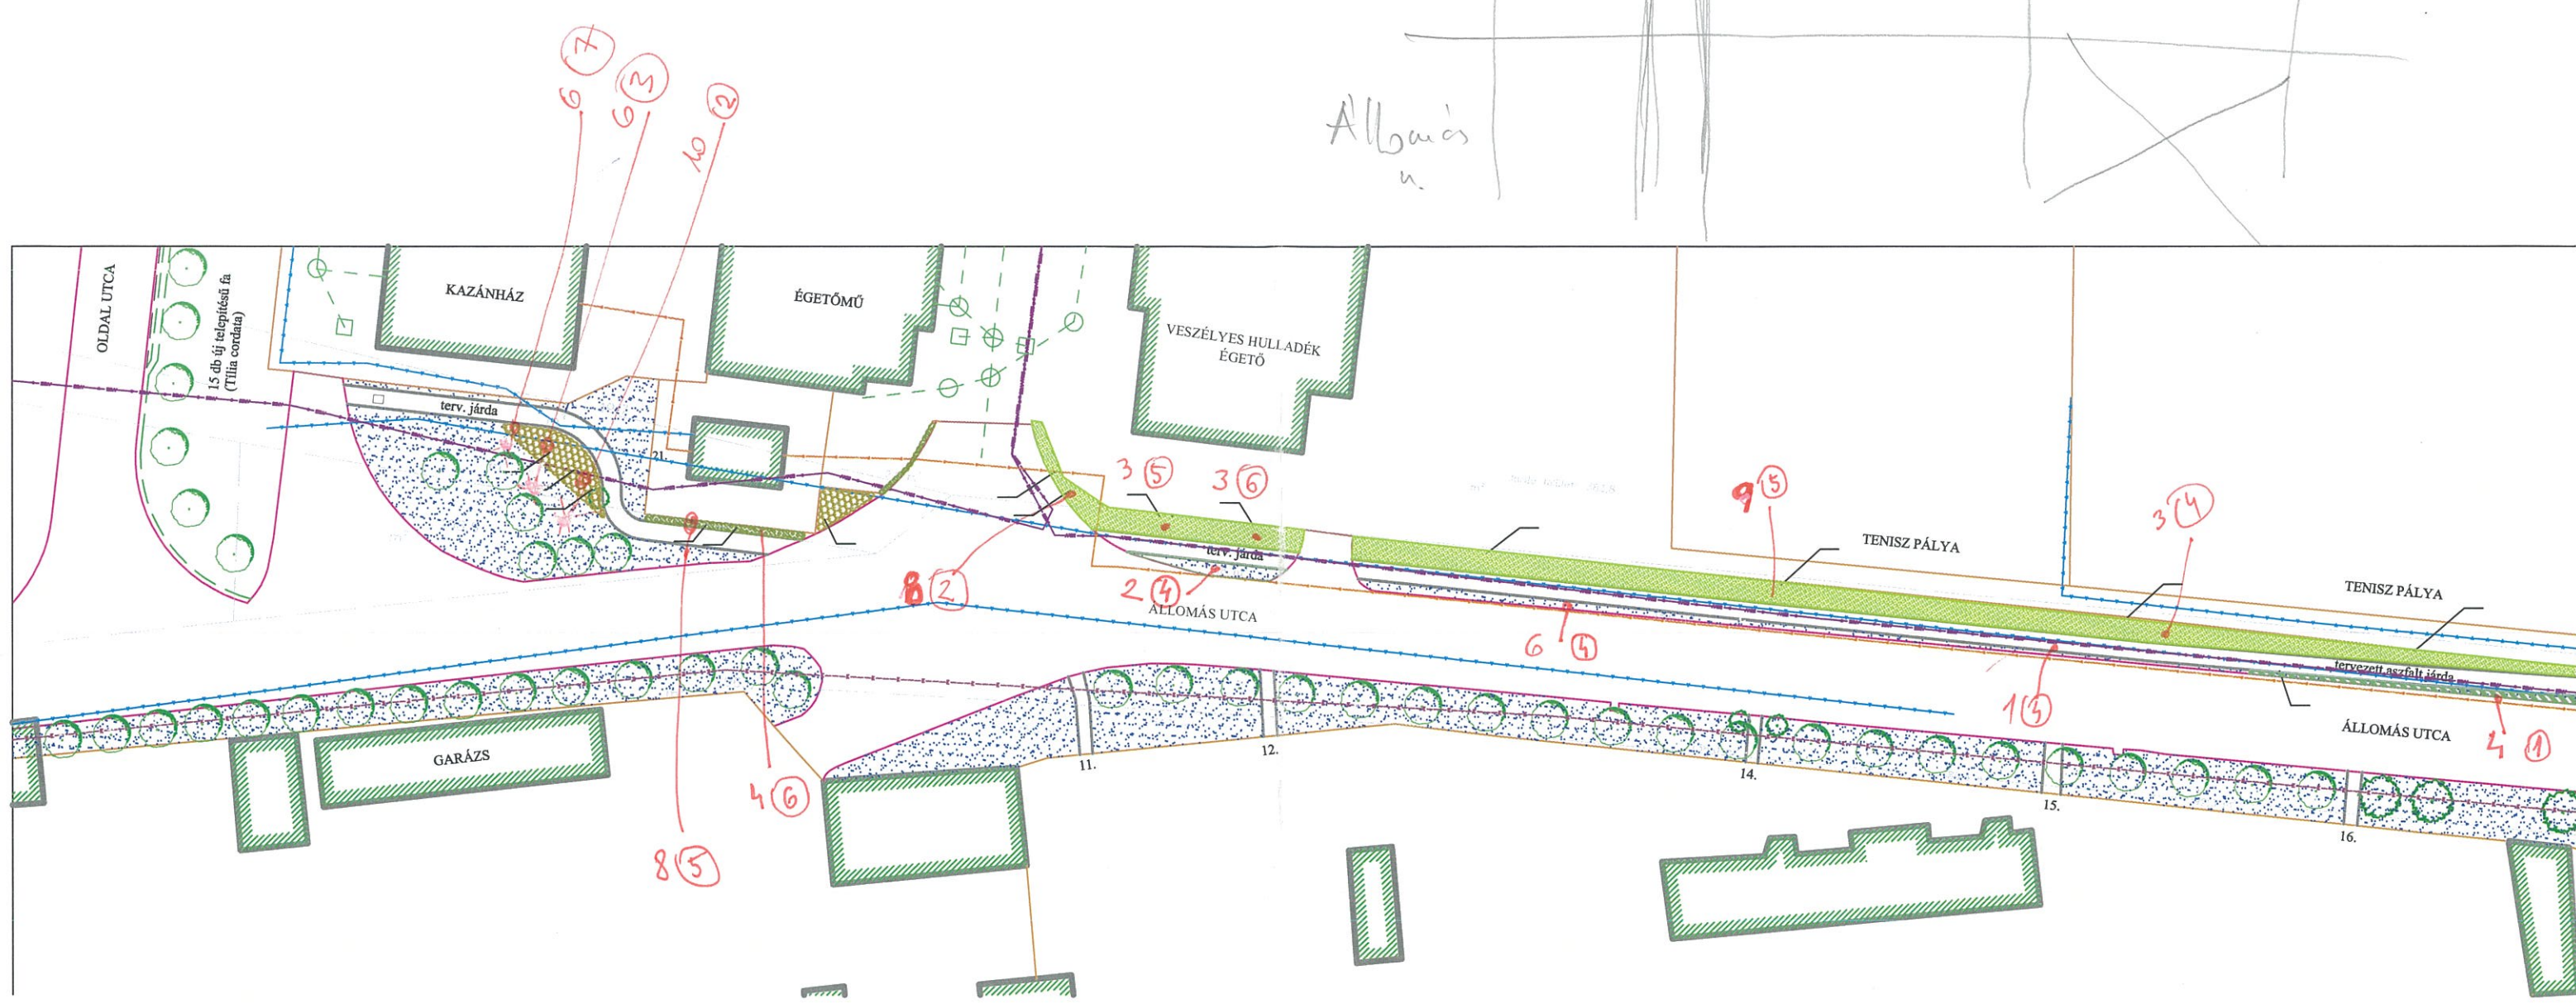

A-1

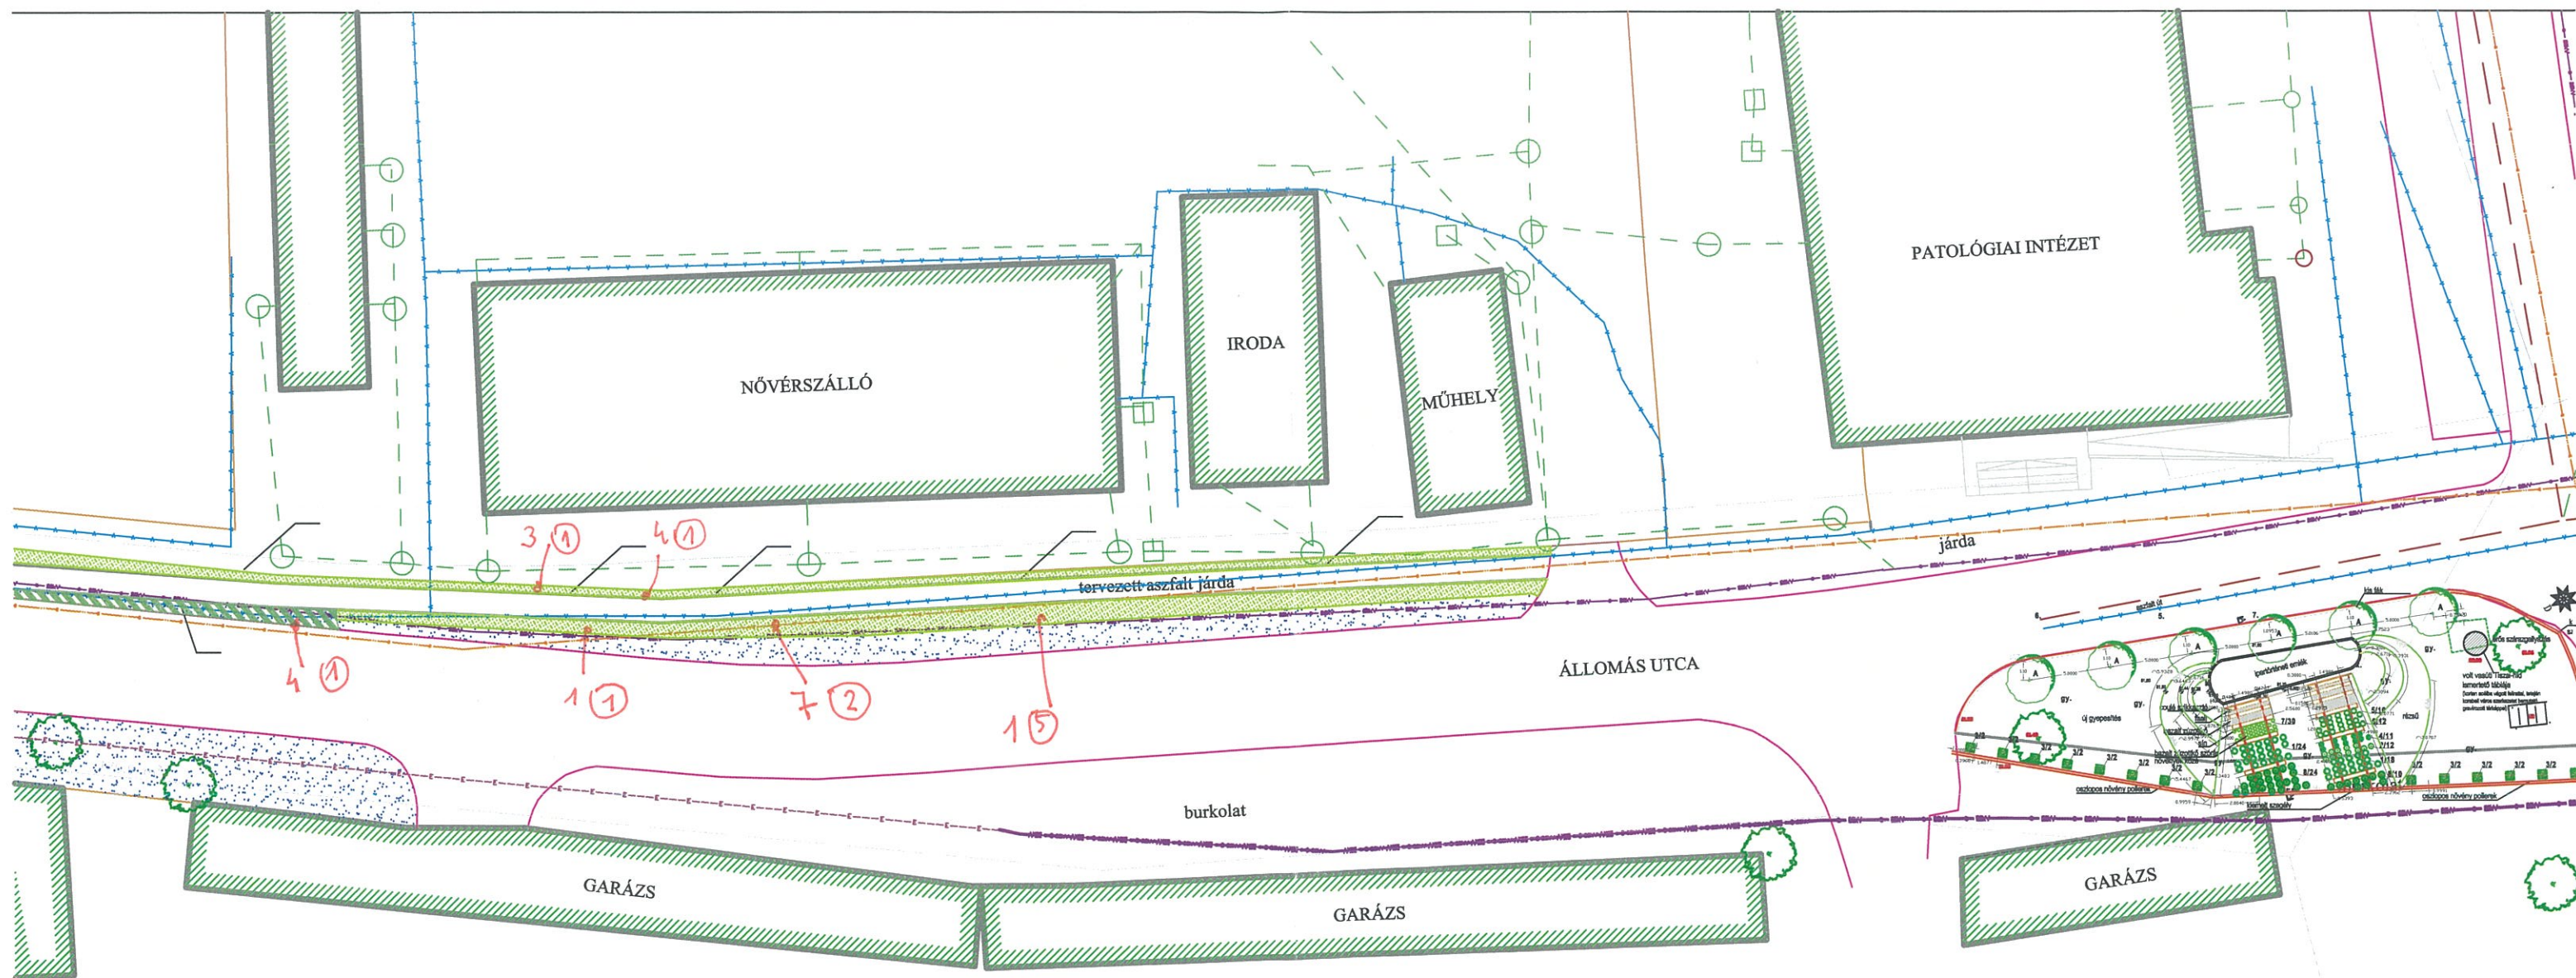

MEGVALÓSULÁSI TERV

Beruházás megnevezése: Szeged, Semmelweis u., Bánomkert sor és az Állomás u. közötti rehabilitáció

Megrendelő: Szeged Megyei Jogú Város Önkormányzata

Mérnök: Csomibér Kft.

Vállalkozó: Biopolisz Park Konzorcium

Dokumentum (munka) megnevezése: Vasúti hídfő

Értékelési szám:

MEGVALÓSULÁSI TERV

Ellenőrizte: Kiadás dátuma: Készítette: Mérnök jóváhagyása:

2011.11.23.


(Biopolisz Park Konzorcium)

(Biopolisz Park Konzorcium)

Dátum: 2011. 12. 09

M=1:100

lkt.sz.:

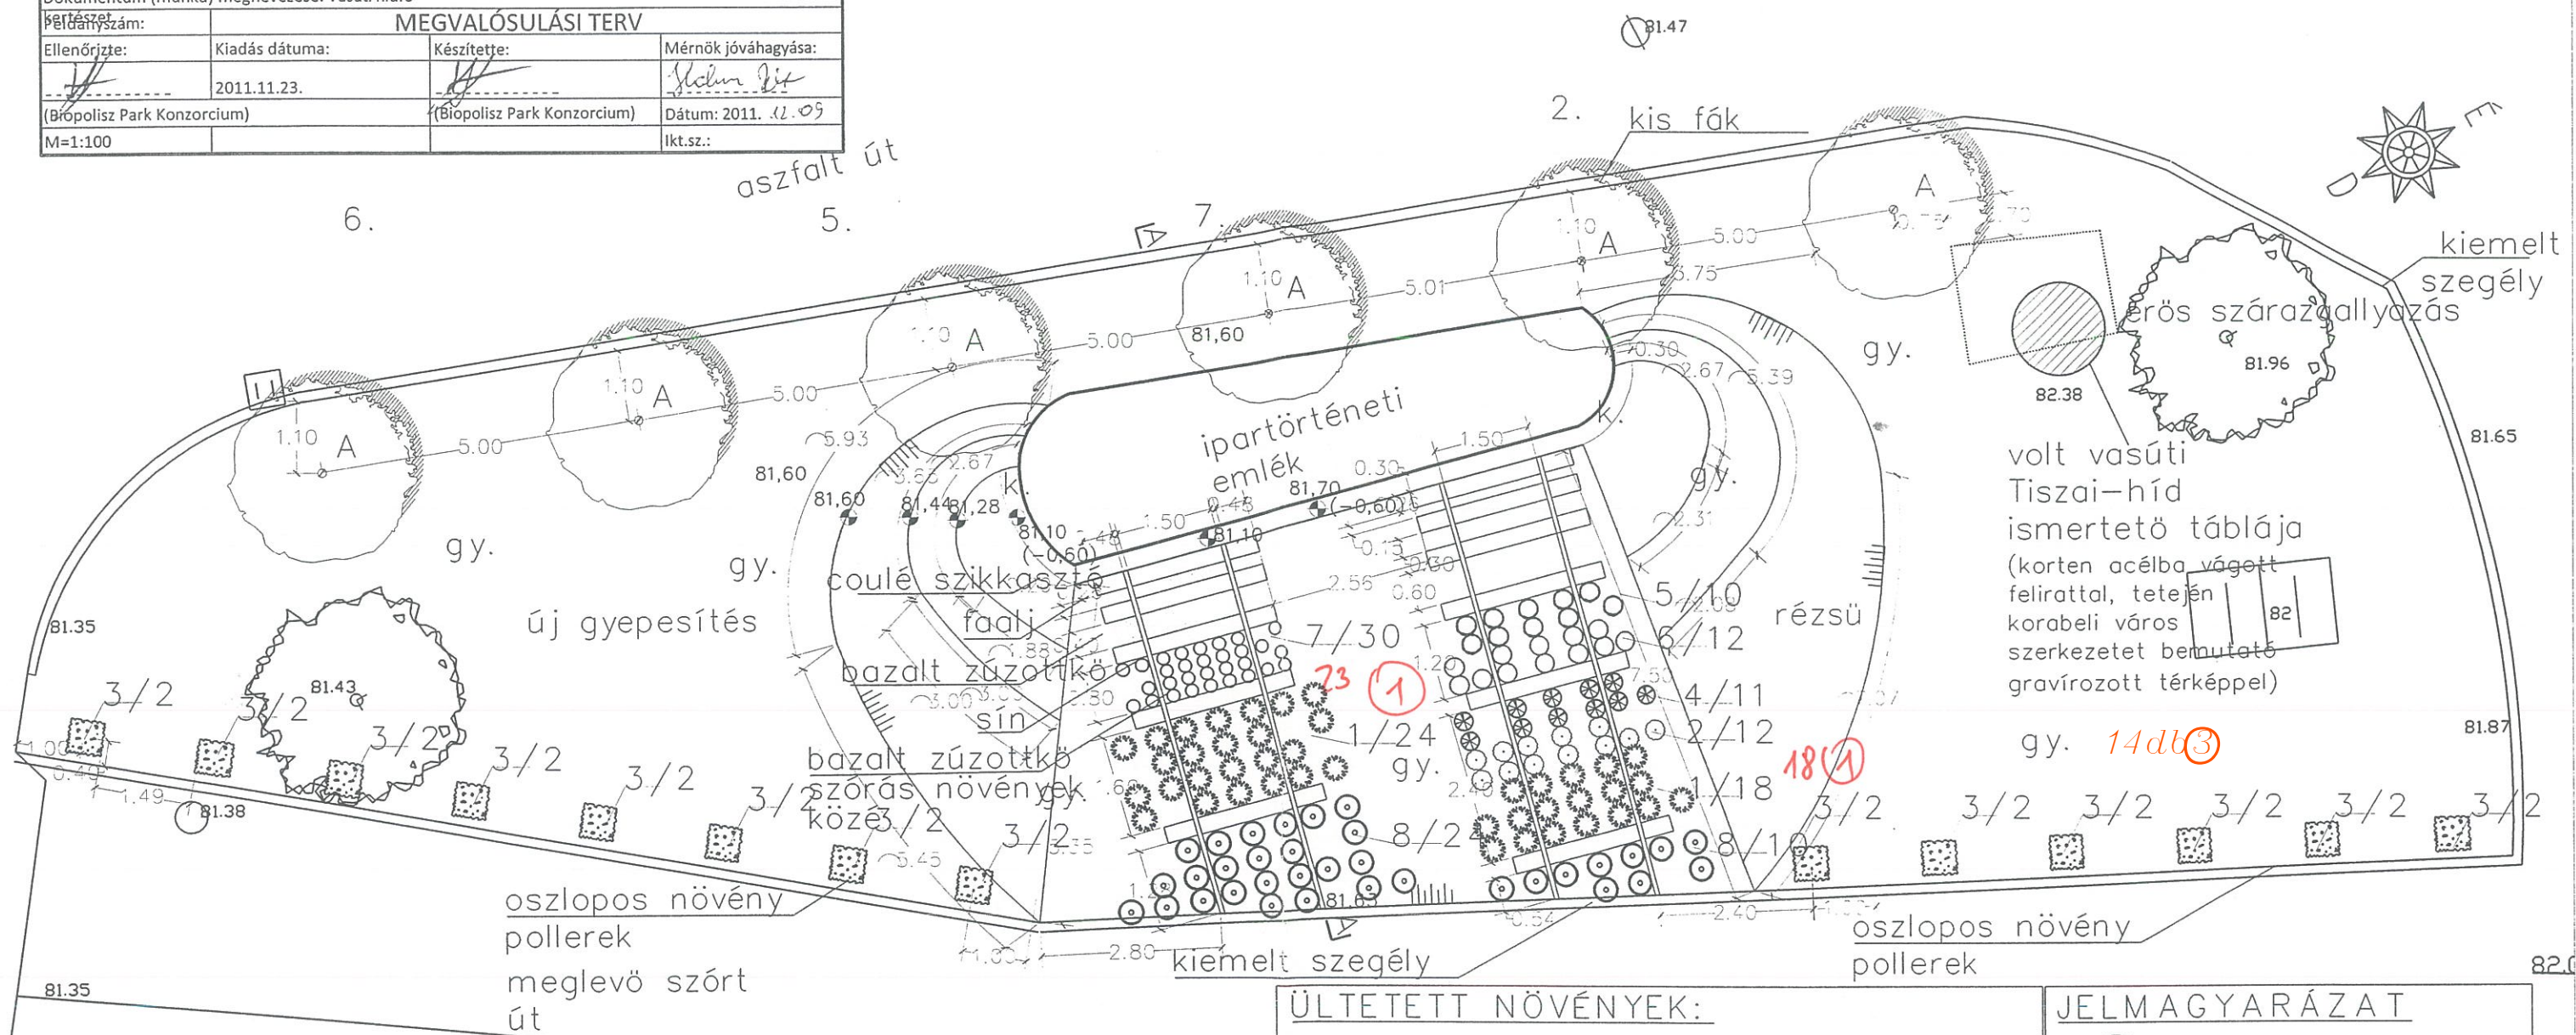

ÜLTETETT NÖVÉNYEK:

Lombhullató fák (14/16 méretben)

A. Acer platanoides 'Olmsted' (oszlopos juhar) 6 db

Cserjék (40/60 méretben)

1. Buxus sempervirens 'Suffruticosa' (örökzöld puszpáng) 42 db

2. Lavandula angustifolia (levendula) 12 db

3. Prunus laurocerasus 'Schipkaensis' (babérmeggy) (60 /80 m.) 28 db

4. Santolina chamaecyparissus (örökzöld cipruska) 11 db

Évelők (20/30 méretben)

5. Carex hachijoensis 'Evergold' (sás fajta)

JELMAGYARÁZAT

-  tervezett fa
-  meglevő fa
-  cserje, évelő
-  növény poller
-  gy. gyepesítés
-  k. kavics szikkasztó
-  vasúti sín talpfákkal, bazalt zúzottkővel

GARÁZS

A-3