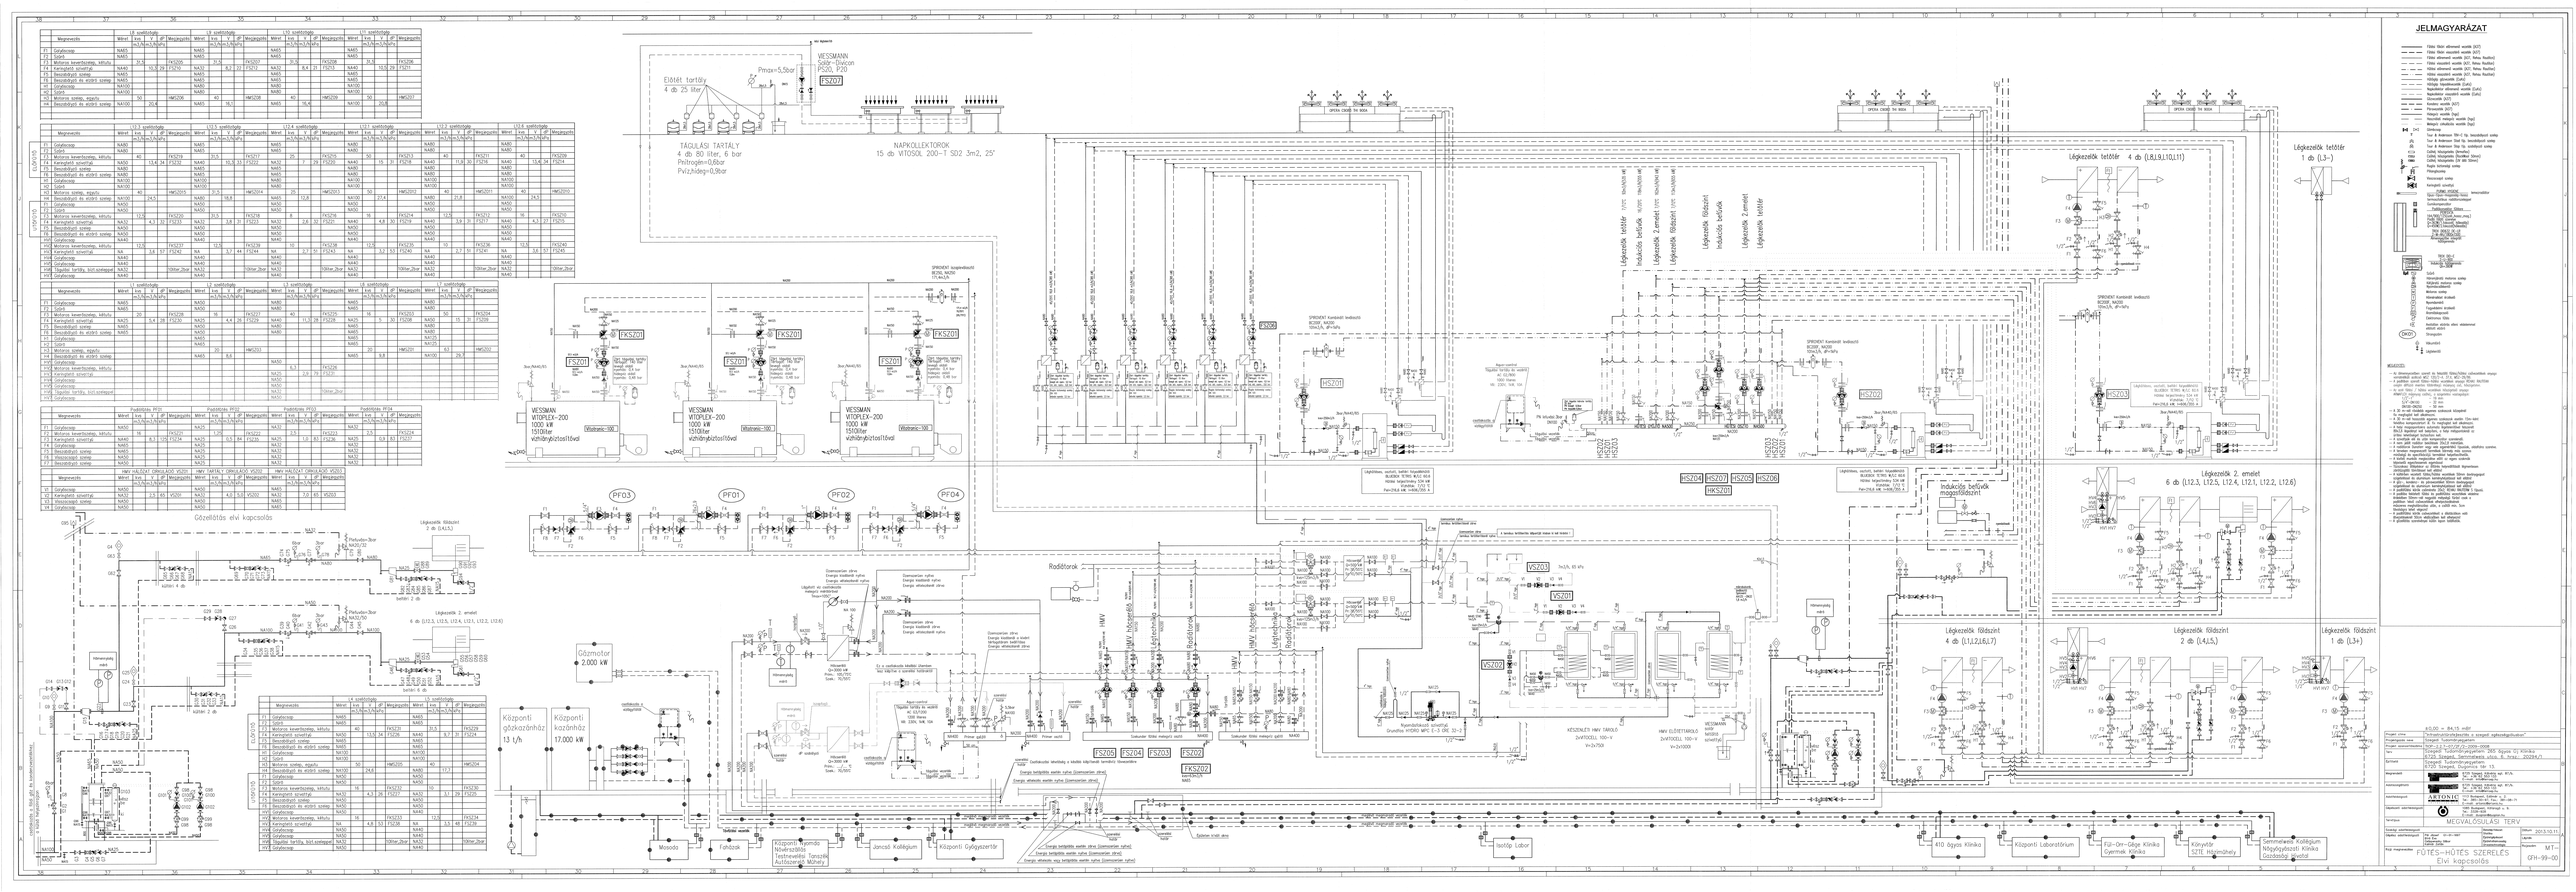
JELMAGYARÁZAT
Elétét tartály
4 db 25 liter
TAGULÁSI TARTÁLY
4 db 80 liter, 6 bar
Pnitrogén=0,8bar
Pvíz,hideg=0,9bar
NAPKOLLEKTOROK
15 db VITOSOL 200-T SD2 3m2, 25°
VESSMANN
Sólló-Diósd
FSZ01, FSZ02
Pmax=5,5bar
Légkezelők tetőtér
4 db (1,8,9,10,11)
Légkezelők tetőtér
1 db (L3-)
Légkezelők 2. emelet
6 db (L12,3, L12,5, L12,4, L12,1, L12,2, L12,6)
Légkezelők földszint
4 db (L11,2,6,7)
Légkezelők földszint
2 db (L4,L5)
Légkezelők földszint
1 db (L3+)
Radiátorok
Gázmotor
2.000 kW
Központi gázkazánház
13 db
Központi kazánház
17.000 kW
Mosoda
Fehérjek
Központi Nyomás Növelőszivattyú Testrevelési Tanszék Autószerelő Műhely
Jancsó Kollégium
Központi Gyógyszertár
Izotóp Labor
410 ágyas Klinika
Központi Laboratórium
Fül-Orr-Gége Klinika Gyermek Klinika
Könyvtár SZTE Irgalmasrend
Semmelweis Kollégium Nőgyógyászati Klinika Gazdasági Igazgató
FÜTÉS-HŰTÉS SZERELÉS
Elvi kapcsolás
MEGVALÓSULÁSI TERV
MT-GFH-99-00